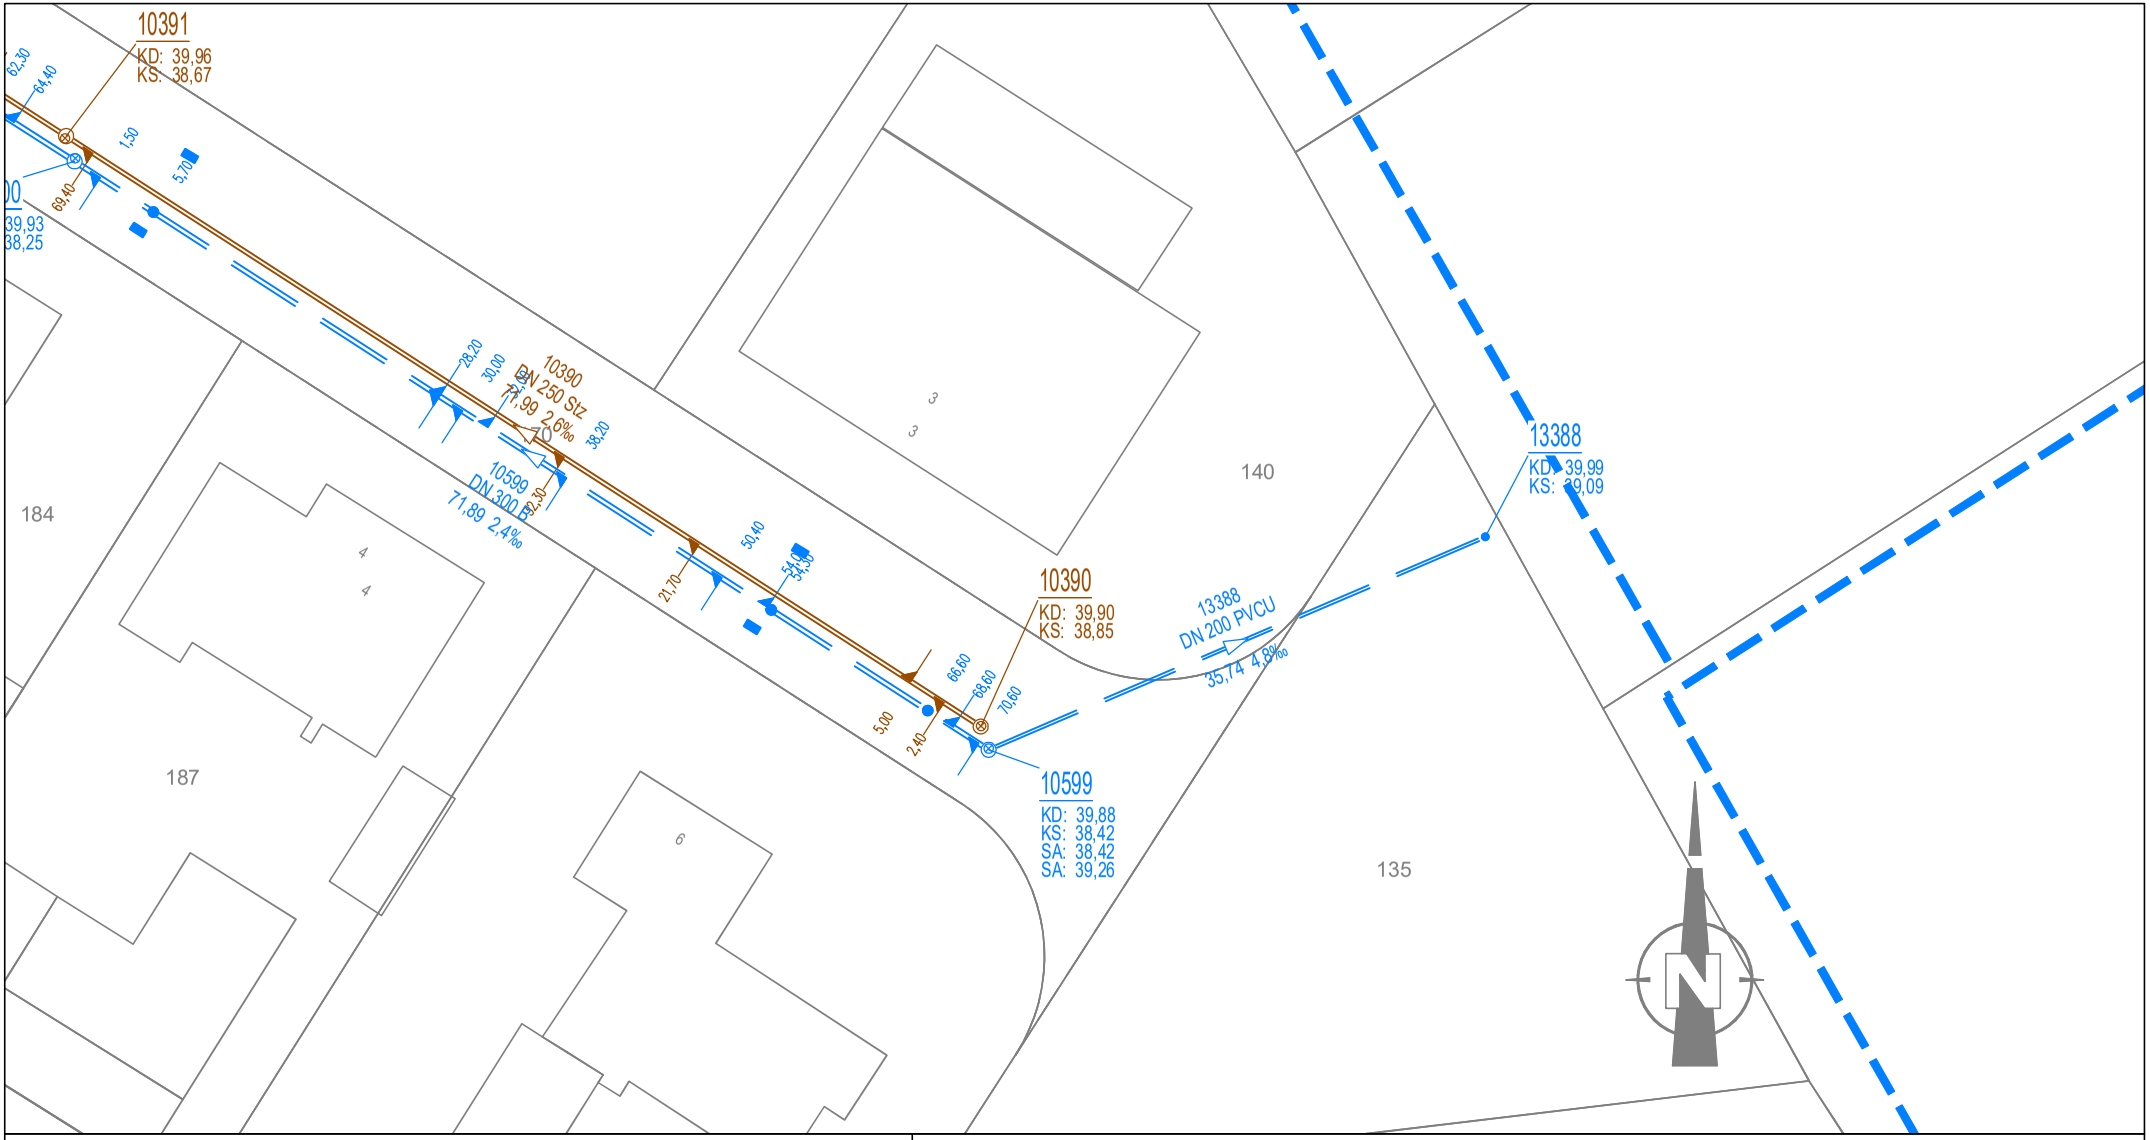

Auszug aus dem Kanalkataster

Bestandsplan

- Mischwasserkanal
- Regenwasserkanal
- Schmutzwasserkanal
- Druckentwässerung

Die Lage des Kanals, Kanalhöhen und -längen sind vor Ort zu überprüfen.

Eine Gewähr für die Richtigkeit der Auskunft sowie der darin enthaltenen Angaben kann nicht übernommen werden.

Kanalauskunft

Maßstab: 1 : 500

Datum: 14.04.2023

Stadt Straelen
FD 2.4 Tiefbaumanagement
Rathausstraße 1 - 47638 Straelen
Tel: 02834 / 702-159